


LEGENDA LINEE	
LINEA	DESCRIZIONE CIRCUITO
VP	VAPORE PULITO 3 bar
CS	CONDENSA 3 bar
AD	ACQUA DEMINERALIZZATA
AF	ACQUA FREDDA
AC	ACQUA CALDA
AK	ARIA COMPRESSA
ES	IMPIANTI ESISTENTI

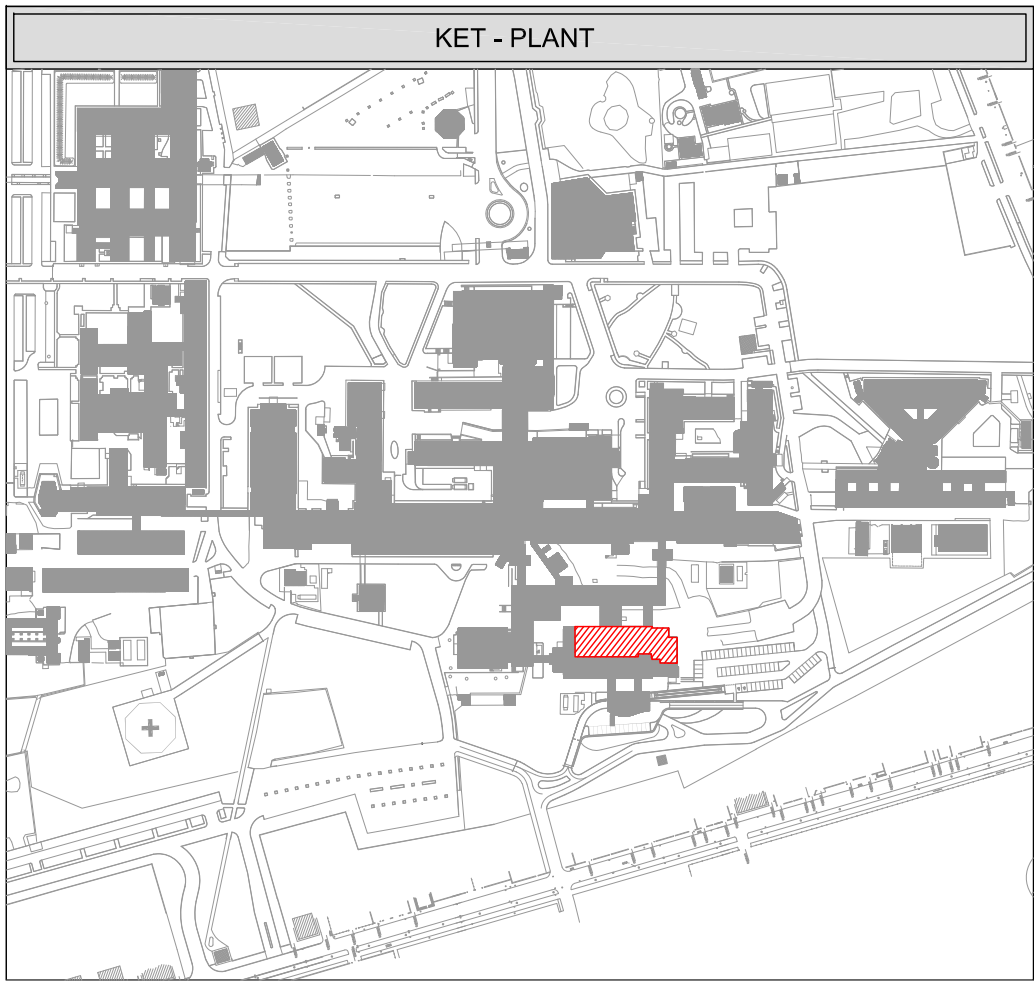

SERVIZIO SANITARIO REGIONALE
EMILIA-ROMAGNA
Azienda Ospedaliera - Universitaria di Modena
Ospedale Policlinico di Modena - Ospedale Civile di Baggiovara

SERVIZIO INGEGNERIA OSPEDALIERA E PATRIMONIO
Via del Pozzo, 71 - Modena
Tel. 059/4222614
e-mail: tecnico@aeu.mo.it
PEC: tecnico@pec.aeu.mo.it

PROGETTO FS/070/2025 – POLICLINICO
NUOVO BLOCCO TECNOLOGICO – PIANO SEMINTERRATO
PROGETTO PER IL RINNOVO DELLA CENTRALE DI STERILIZZAZIONE

POLICLINICO DI MODENA

INCARICHI ESTERNI :

PROGETTO FS/070/2025

AS-BUILT MECCANICI (2021) – TERMOFLUIDI

T3

IL DIRETTORE GENERALE
Ing. L. Baldino

IL DIRETTORE SANITARIO
Dott. S. Di Tella

UOC Servizio Ingegneria Ospedaliera e Patrimonio
Ing. D. Pedrini

GRUPPO DI LAVORO S.I.O.P.:

Geom. C. Crasti
P.I. D. Cavani
P.I. M. Guerzoni
Dis. A.R. Malagoli

NOME FILE: FS-070-2025T3.DWG
DATA: FEBBRAIO 2026
AGGIORNAMENTI:

1	SCALA: 1:100
2	
3	
4	

PARTICOLARE COMPLESSO SCARICO CONDENSA FINE LINEA

■ SCARICATORE DI CONDENSA SPIRAX SARCO DT 42 1/2"

⊠ ELIMINATORE D'ARIA SPIRAX/SARCO SERIE AV 13

⊠ VALVOLA A GLOBO FILETTATA SPIRAX/SARCO SERIE GXM

⊠ INDICATORE DI PASSAGGIO SPIRAX/SARCO SERIE IP 37

⊠ FILTRO

FL