

LEGENDA TUBAZIONI	
LINEA	DESCRIZIONE
	TUBAZIONE PVC GEBERIT ALTA DENSITA'
	TUBAZIONI DI SCARICO ESISTENTI


POSARE NUOVA COLONNA  
CON BRAGA A PAV. PIANO  
AMMEZZATO E PROLUNGARE  
VENTILAZIONE FINO A UNA  
COLONNA ESISTENTE

COLLETTORE  
SCARICO  
ESISTENTE

COLLETTORE  
SCARICO  
ESISTENTE

COLLETTORE  
SCARICO  
ESISTENTE

COLLETTORE  
SCARICO  
ESISTENTE

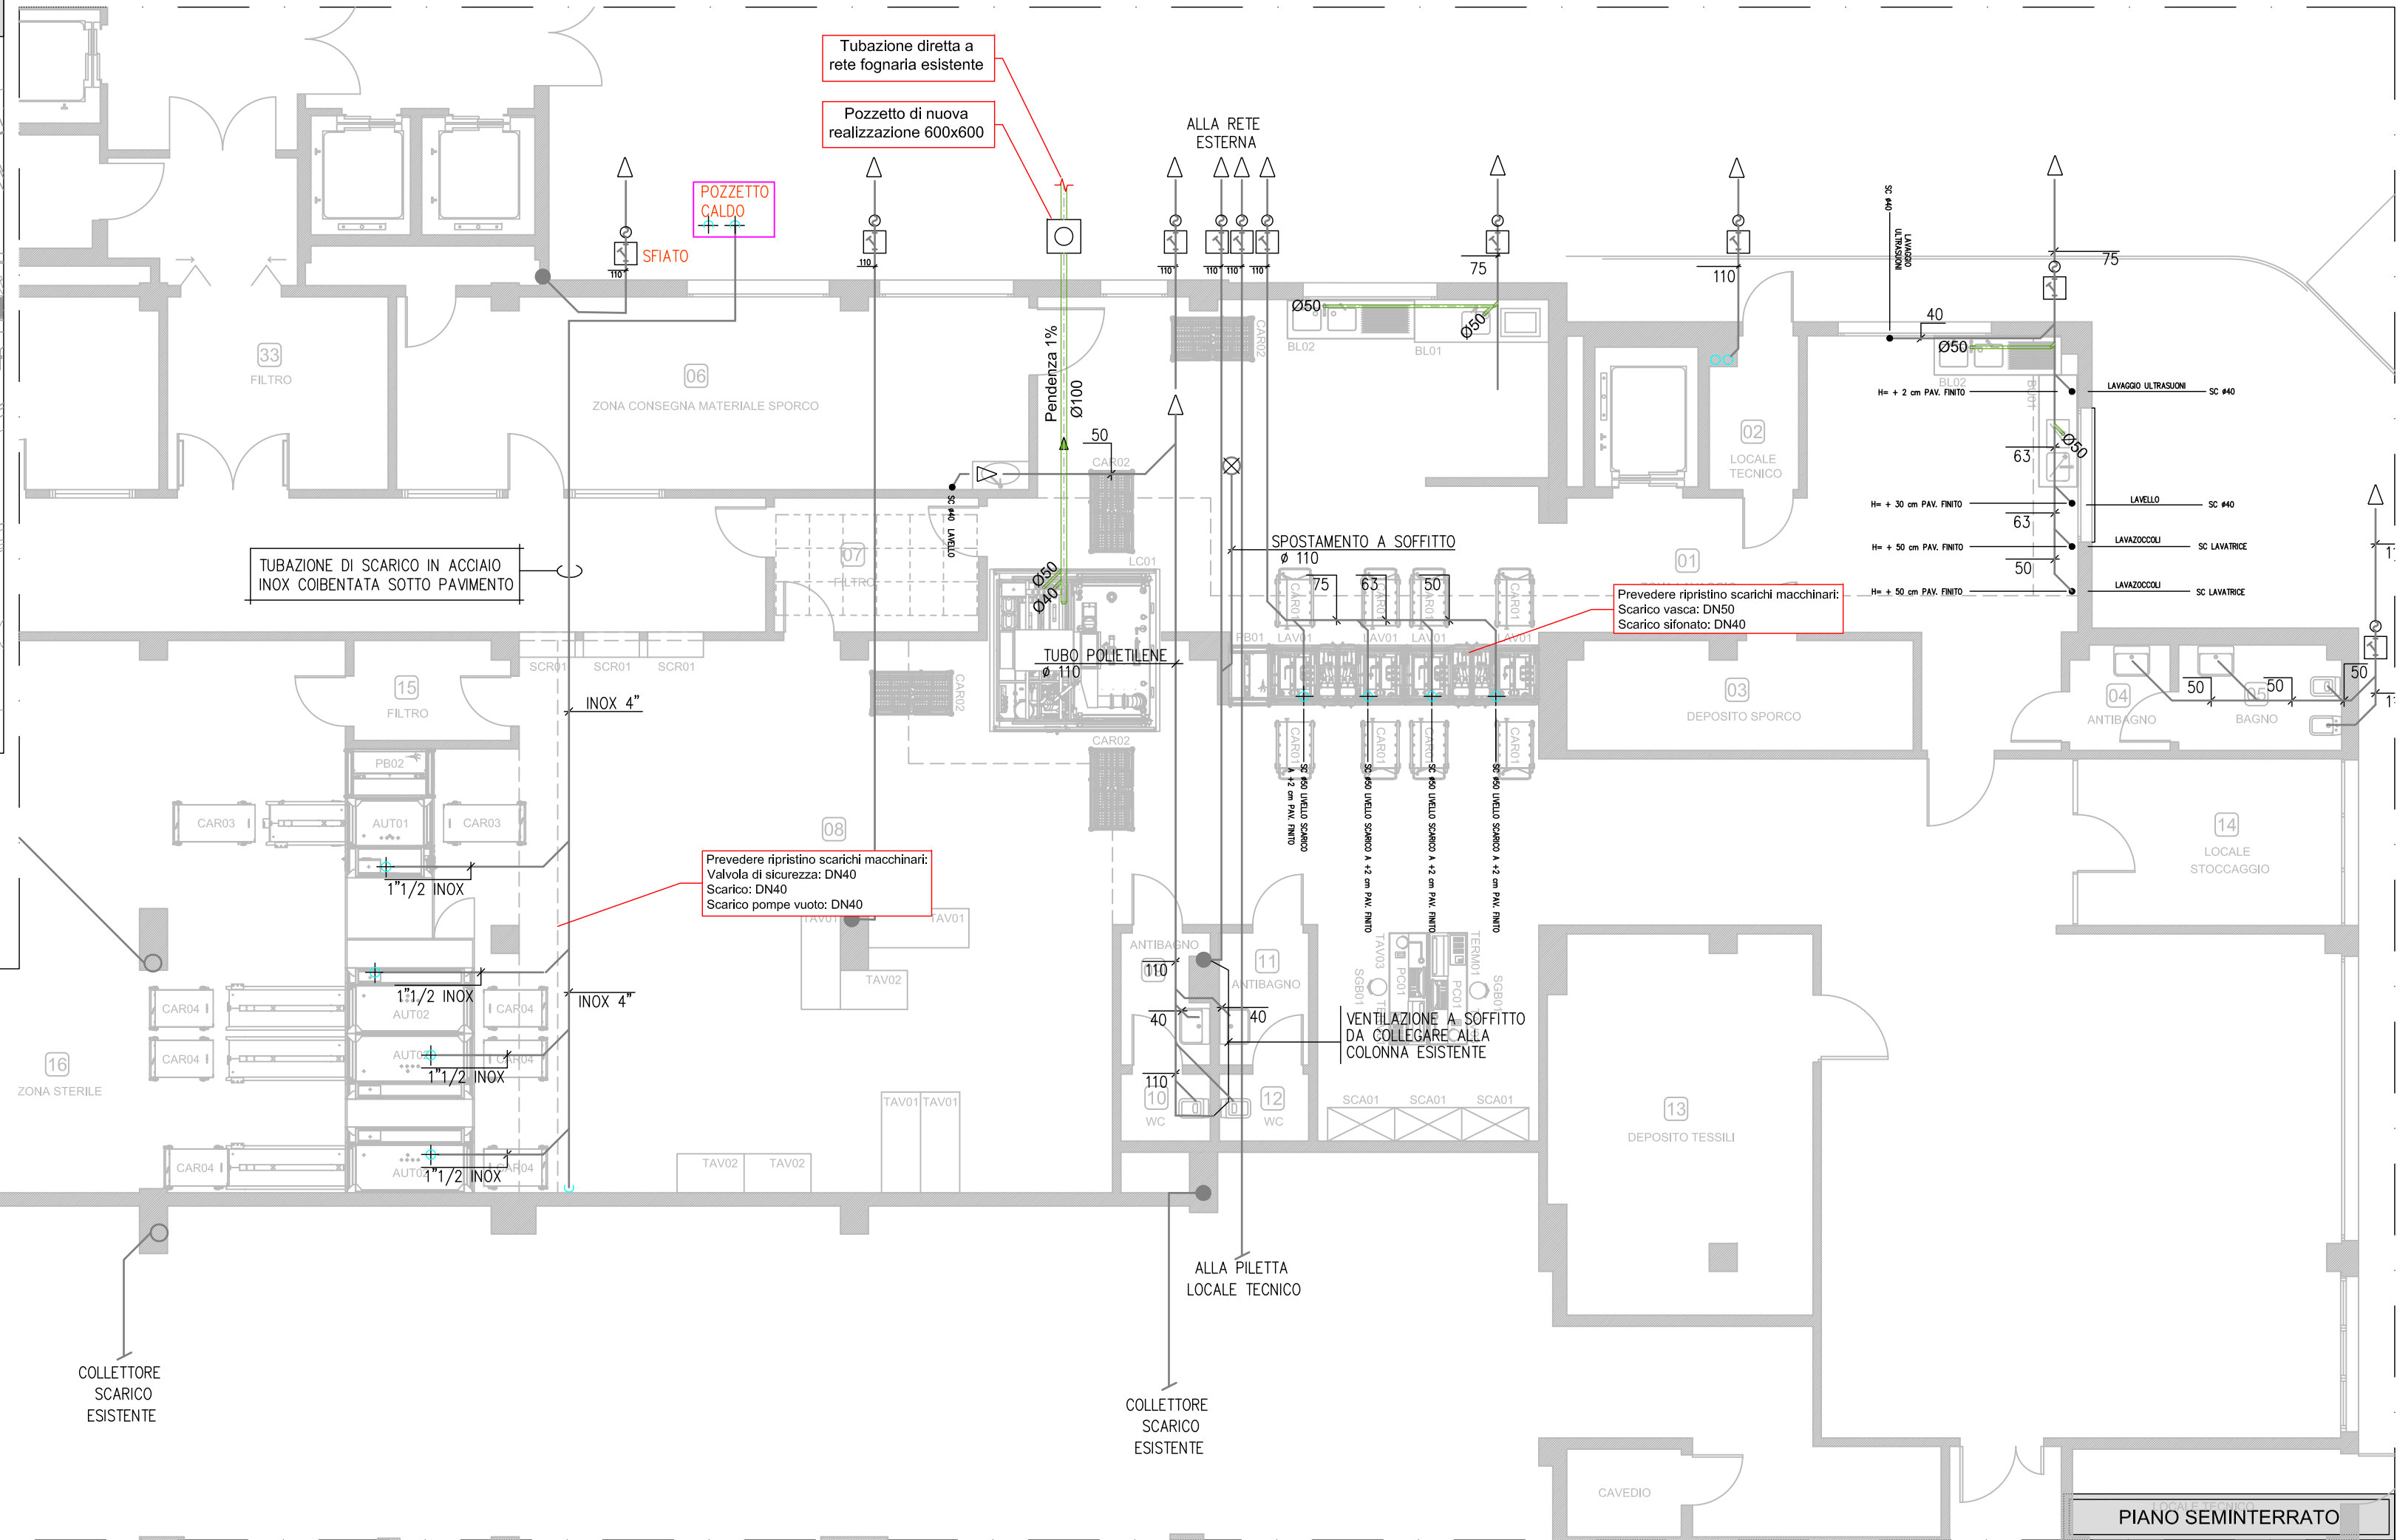

**SERVIZIO SANITARIO REGIONALE  
EMILIA-ROMAGNA**  
Azienda Ospedaliero - Universitaria di Modena  
Ospedale Policlinico di Modena - Ospedale Civile di Baggiovara

**SERVIZIO INGEGNERIA OSPEDALIERA  
E PATRIMONIO**  
Via del Pozzo, 71 - Modena  
Tel. 059/4222614  
e-mail: tecnico@aou.mo.it  
PEC: tecnico@pec.aou.mo.it

PROGETTO FS/070/2025 – POLICLINICO  
NUOVO BLOCCO TECNOLOGICO – PIANO SEMINTERRATO  
PROGETTO PER IL RINNOVO DELLA CENTRALE DI STERILIZZAZIONE

INCARICHI ESTERNI :

PROGETTO FS/070/2025

AS-BUILT MECCANICI (2021) – SCARICHI

T4

**IL DIRETTORE GENERALE**  
Ing. L. Baldino

**IL DIRETTORE SANITARIO**  
Dott. S. Di Tella

**UOC Servizio Ingegneria  
Ospedaliera e Patrimonio**  
Ing. D. Pedrini

**GRUPPO DI LAVORO S.I.O.P.:**

Geom. C. Crasti  
P.I. D. Cavani  
P.I. M. Guerzoni  
Dis. A.R. Malagoli

NOME FILE: FS-070-2025T4.DWG  
DATA: FEBBRAIO 2026  
AGGIORNAMENTI:

SCALA: 1:100
1
2
3
4