

LEGENDA

RIFERIMENTI (QUOTE)

— quota lato canale in vista  
A x B — quota lato canale perpendicolare  
— portata aria mc/h

RIFERIMENTI (QUOTE)

C — diametro tubazione in pollici

RIFERIMENTO COLONNE



X — riferimento circuito  
n — numero progressivo colonna  
— serranda tagliafuoco  
— misuratore regolatore di portata

NOTE GENERALI:

1) IL TRACCIATO DELLE CANALIZZAZIONI DOVRA' ESSERE COORDINATO IN CORSO D'OPERA CON GLI INGOMBRI DELLE ALTRE INSTALLAZIONI

2) LA POSIZIONE DELLE CANALIZZAZIONI IN COPERTURA DOVRA' ESSERE VERIFICATA IN CORSO D'OPERA IN BASE ALLA POSIZIONE DEGLI SFATI DELLE COLONNE DI SCARICO.

RIFERIMENTO CIRCUITI	
SIGLA	DESCRIZIONE
AF-CTA	CIRCUITO ACQUA FREDDA CTA
AC-CTA	CIRCUITO ACQUA CALDA CTA
VAP	CIRCUITO VAPORE

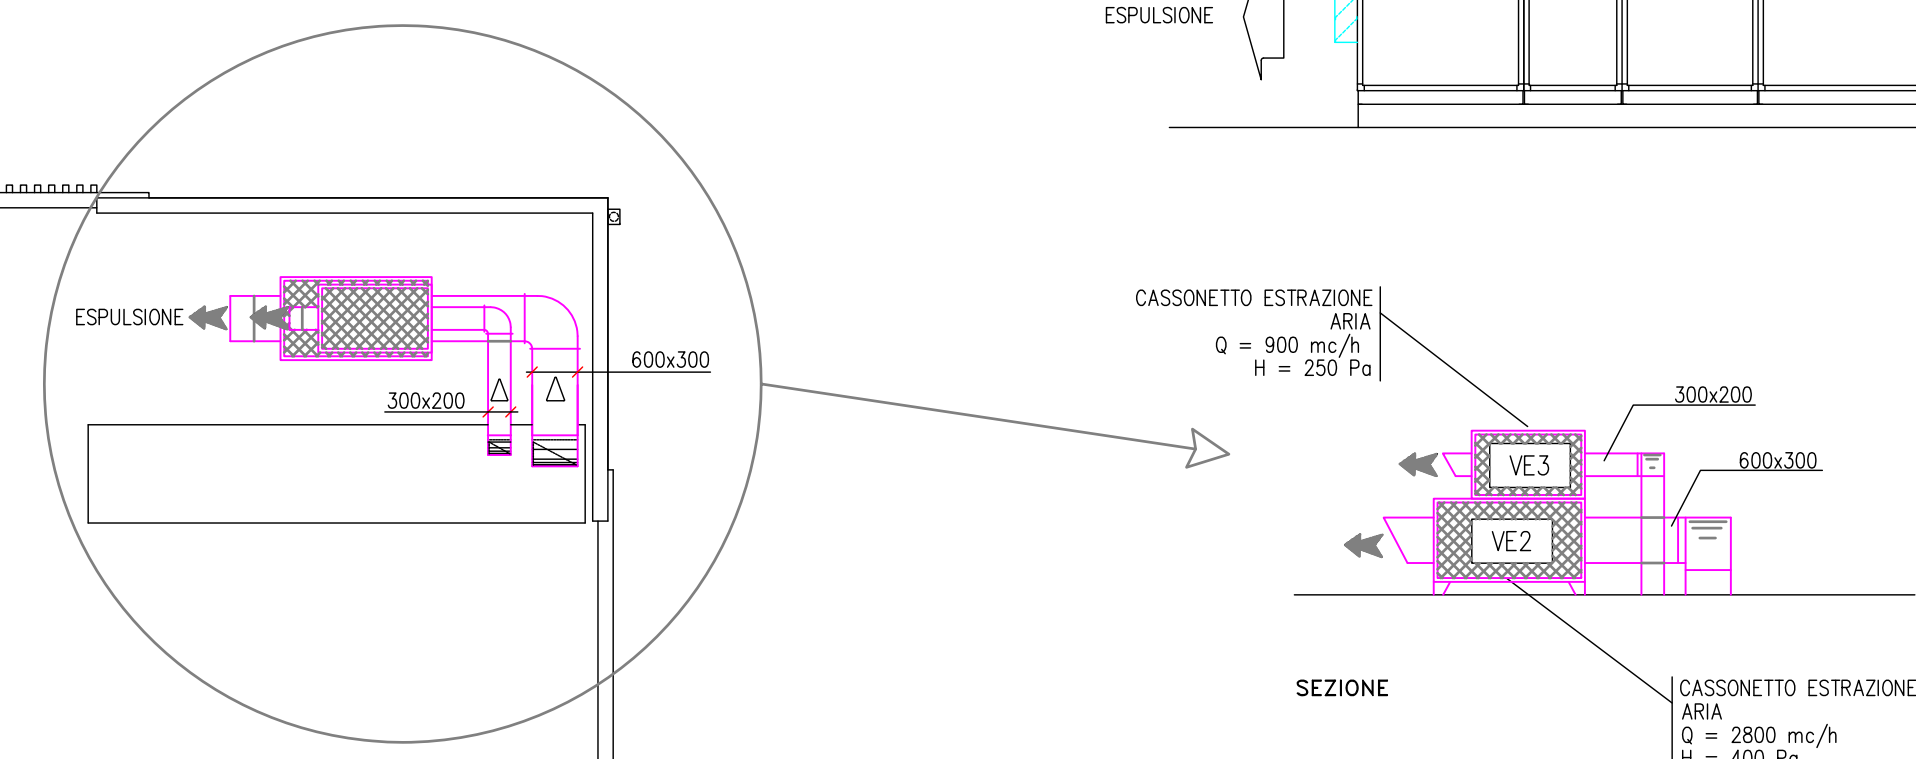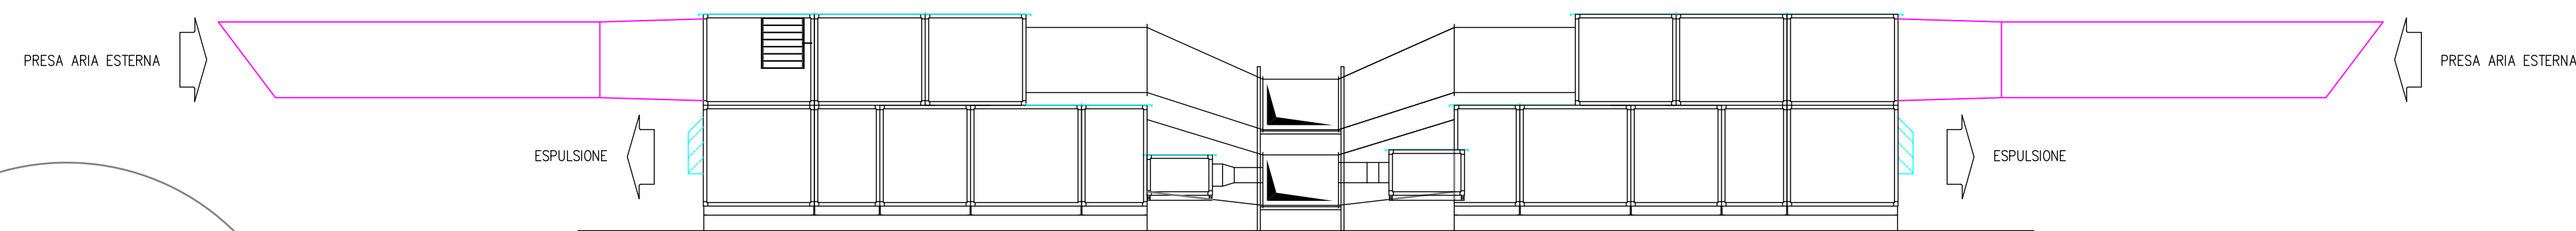

SERVIZIO SANITARIO REGIONALE  
EMILIA-ROMAGNA  
Azienda Ospedaliera - Università di Modena  

SERVIZIO INGEGNERIA OSPEDALIERA  
E PATRIMONIO  
Via del Pozzo, 71 - Modena  
Tel. 059/422814  
e-mail: tecnico@osou.mo.it  
PEC: tecnico@pec.osou.mo.it

PROGETTO FS/070/2025 - POLICLINICO  
NUOVO BLOCCO TECNOLOGICO - PIANO SEMINTERRATO  
PROGETTO PER IL RINNOVO DELLA CENTRALE DI STERILIZZAZIONE

POLICLINICO DI MODENA

INCARICHI ESTERNI :

PROGETTO FS/070/2025

AS-BUILT MECCANICI (2001) - AERAUICO COPERTURA

T6

IL DIRETTORE GENERALE  
Ing. L. Baldino

IL DIRETTORE SANITARIO  
Dott. S. Di Tella

UOC Servizio Ingegneria  
Ospedaliera e Patrimonio  
Ing. D. Pedrini

GRUPPO DI LAVORO S.I.O.P.:

Geom. C. Crasti  
P.I. D. Cavani  
P.I. M. Guerzoni  
Dis. A.R. Malagoli

NOME FILE: FS-070-2025T6.DWG  
DATA: FEBBRAIO 2026  
AGGIORNAMENTI:  
1  
2  
3  
4

SCALA: 1:50