

LEGENDA

RIFERIMENTI (QUOTE)

— quota lato canale in vista  
— quota lato canale perpendicolare  
— portata aria mc/h

RIFERIMENTI (QUOTE)

— C — diametro tubazione in pollici

RIFERIMENTO COLONNE



— riferimento circuito  
— numero progressivo colonna  
— serranda tagliafuoco  
— misuratore regolatore di portata

NOTE GENERALI:

1) IL TRACCIATO DELLE CANALIZZAZIONI DOVRA' ESSERE COORDINATO IN CORSO D'OPERA CON GLI INGOMBRI DELLE ALTRE INSTALLAZIONI

2) LA POSIZIONE DELLE CANALIZZAZIONI IN COPERTURA DOVRA' ESSERE VERIFICATA IN CORSO D'OPERA IN BASE ALLA POSIZIONE DEGLI SPATI DELLE COLONNE DI SCARICO.

RIFERIMENTO CIRCUITI	
SIGLA	DESCRIZIONE
AF-CTA	CIRCUITO ACQUA FREDDA CTA
AC-CTA	CIRCUITO ACQUA CALDA CTA
VAP	CIRCUITO VAPORE

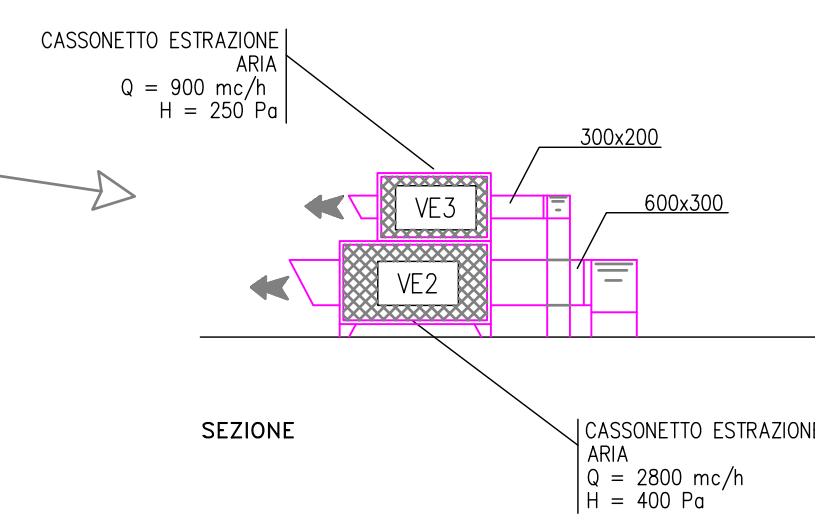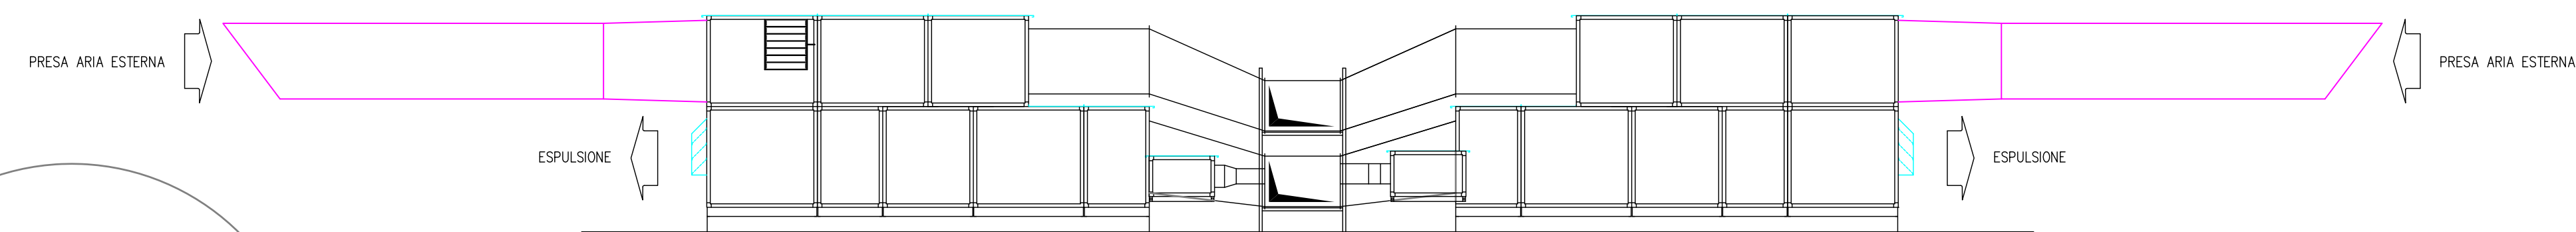

SERVIZIO SANITARIO REGIONALE  
EMILIA-ROMAGNA  
Azienda Ospedaliero-Universitaria di Modena  
Policlinico

SERVIZIO UNICO ATTIVITA' TECNICHE  
Via Del Pozzo, 71 - Modena  
Tel. 059/4222614 - Fax 059/4222695  
e-mail: tecnico@policlinico.mo.it

PROG. MA/031/2019 - POLICLINICO  
NUOVO BLOCCO TECNOLOGICO - PIANO SEMINTERRATO  
PROGETTO PER IL RINNOVO  
DELLA CENTRALE DI STERILIZZAZIONE



IL DIRETTORE GENERALE  
Dott. I. Trenti

IL DIRETTORE SANITARIO  
Dott. L. Sircana

SERVIZIO UNICO ATTIVITA' TECNICHE  
Ing. A. Bertacchi

AS-BUILT  
MECCANICI (2001)  
CANALI CONDIZIONAMENTO  
COPERTURA  
SCALA 1:50

6

MARZO 2019

MA031201916.dwg

GRUPPO DI PROGETTAZIONE

Ing. A. Bertacchi  
Geom. M. Asciano  
P.I. M. Guerzoni  
Dis. A.R. Malagoli