

N.B.: FUNZIONAMENTO DELLA POMPA DI RECUPERO CALORE
 - PER TEST < 17 °C POMPA ON
 - PER 17 °C < TEST < 27 °C POMPA OFF
 - PER TEST > 27 °C POMPA ON

SCHEMA UTA 6.1 STERILIZZAZIONE


UTA 6.1

RIF.	PORTATA mc/h	ESTATE		INVERNO	
		TG °C	J Kj/Kg	TG °C	X gr/Kg
A	18900	34	73	-5	2
B	24000	27	55	22	8
C	18900	30,5	69	5 *	2
D	18900	/	/	18	2
E	18900	12,5	34	18	8
F	/	26 **	47	30	8
G	/	26 **	47	30	8

(*) valore cautelativo

(**) valore massimo

RIF.	SIGLA	DESCRIZIONE
1		SERRANDA MOTORIZZATA ON/OFF
2		CONTROLLO POMPA CIRCUITO RECUPERO
3		SISTEMA RECUPERO CALORE
5		TERMOSTATO ANTIGELO
8	PDS	PRESSOSTATO DIFFERENZIALE CINGHIA ROTTA
12	TT	SONDE AMBIENTE IN LOCALI CAMPIONE
13	TT	SONDA DI TEMPERATURA
15		SILENZIATORE
16		SEPARATORE DI GOCCE

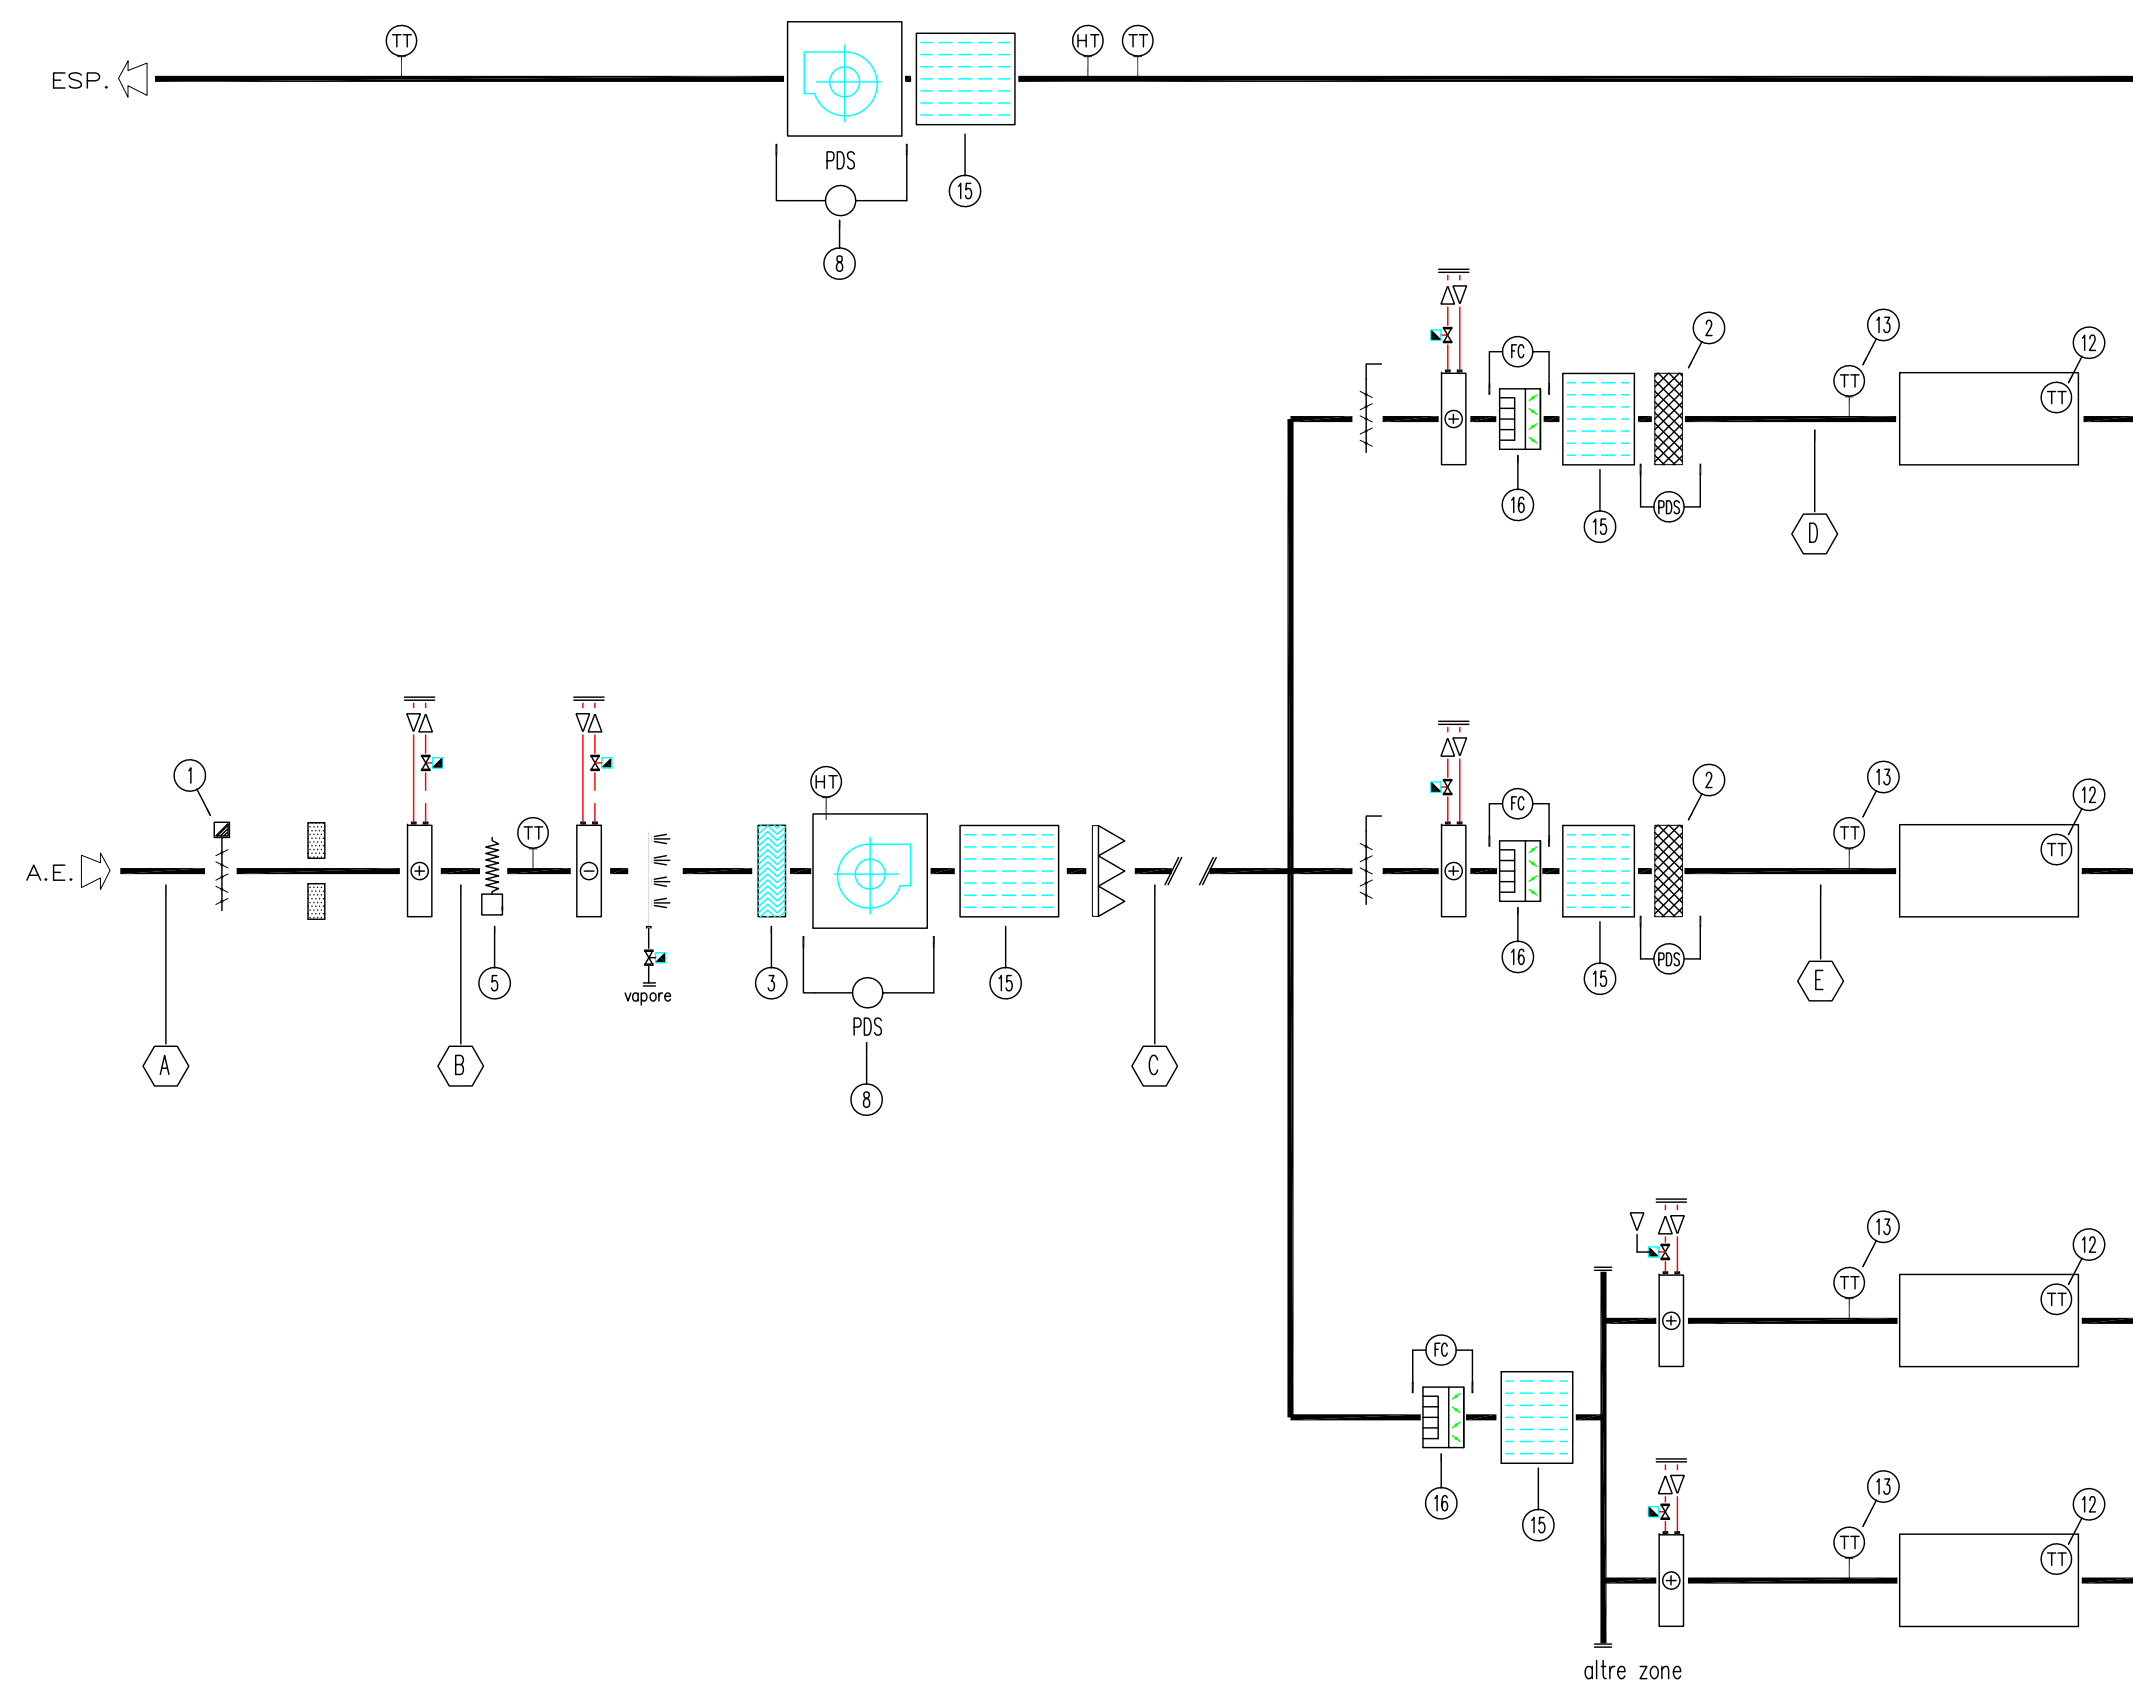

UTA 6.2

RIF.	PORTATA mc/h	ESTATE		INVERNO	
		TG °C	J Kj/Kg	TG °C	X gr/Kg
A	8000	34	73	-5	2
B	8000	11	11	18	2
C	8000	12,5	34	18	8
D	/	26 **	47	30	8
E	/	26 **	47	30	8

(**) valore massimo

RIF.	SIGLA	DESCRIZIONE
1		SERRANDA MOTORIZZATA ON/OFF
2		FILTRO ASSOLUTO
3		SEPARATORE DI GOCCE
5		TERMOSTATO ANTIGELO
8	PDS	PRESSOSTATO DIFFERENZIALE CINGHIA ROTTA
12	TT	SONDE AMBIENTE IN LOCALI CAMPIONE
13	TT	SONDA DI TEMPERATURA
15		SILENZIATORE
16		MISURATORE REGOLATORE DI PORTATA ARIA

SCHEMA UTA 6.2 STERILIZZAZIONE

**SERVIZIO SANITARIO REGIONALE
 EMILIA-ROMAGNA**
 Azienda Ospedaliero-Universitaria di Modena
 Policlinico

SERVIZIO UNICO ATTIVITA' TECNICHE

Via Del Pozzo, 71 - Modena
 Tel. 059/4222614 - Fax 059/4222695
 e-mail: tecnico@policlinico.mo.it

PROG. MA/031/2019 - POLICLINICO
 NUOVO BLOCCO TECNOLOGICO - PIANO SEMINTERRATO
 PROGETTO PER IL RINNOVO
 DELLA CENTRALE DI STERILIZZAZIONE



IL DIRETTORE GENERALE
 Dott. I. Trenti

IL DIRETTORE SANITARIO
 Dott. L. Sircana

SERVIZIO UNICO ATTIVITA' TECNICHE
 Ing. A. Bertacchi

AS-BUILT
 MECCANICI (2001)
 SCHEMI FUNZIONALI
 U.T.A.

8

MARZO 2019

MA0312019T8.dwg

GRUPPO DI PROGETTAZIONE

Ing. A. Bertacchi
 Geom. M. Asciano
 P.I. M. Guerzoni
 Dis. A.R. Malagoli