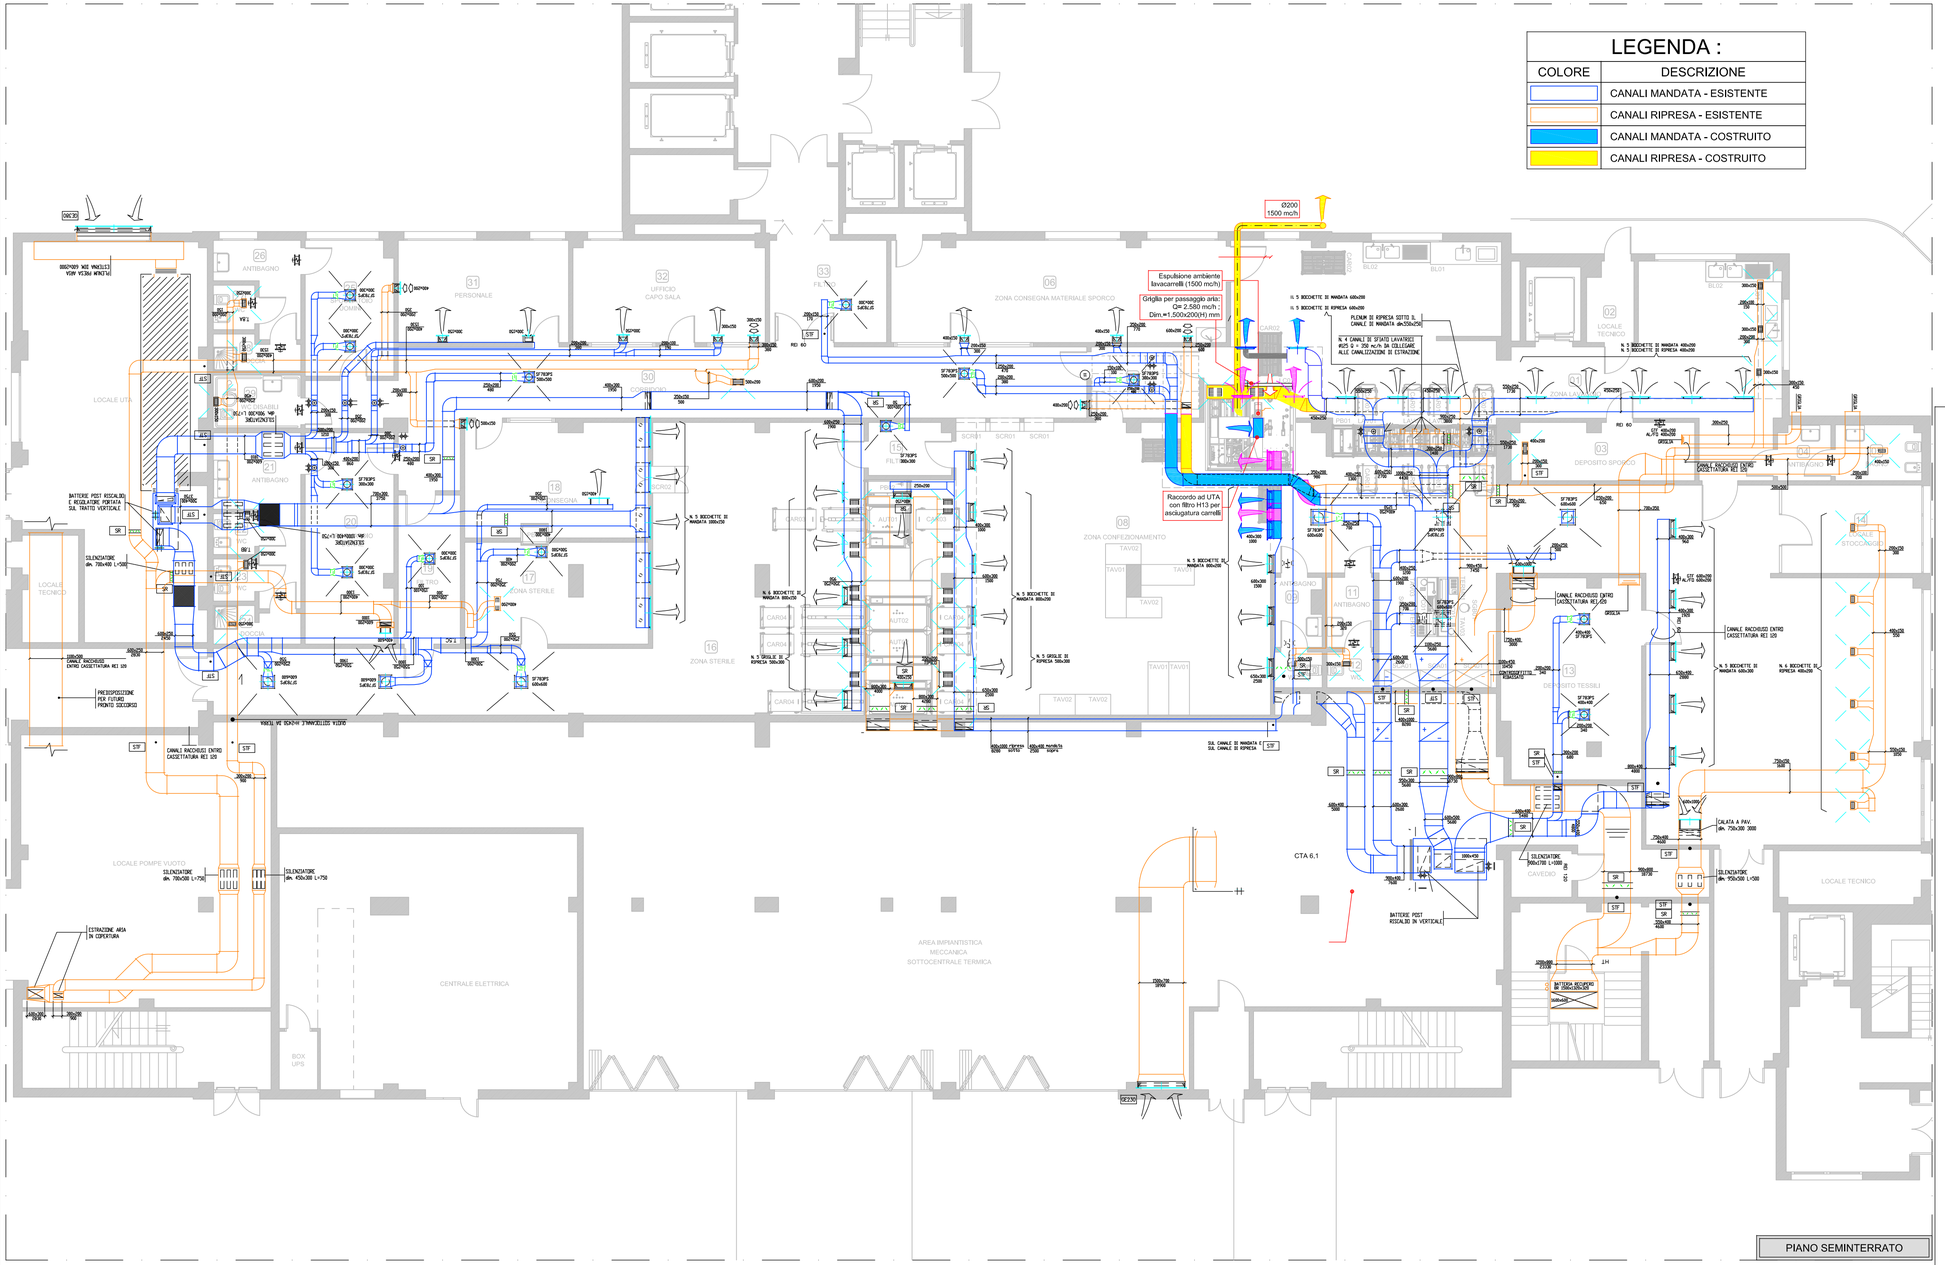

KET - PLANT

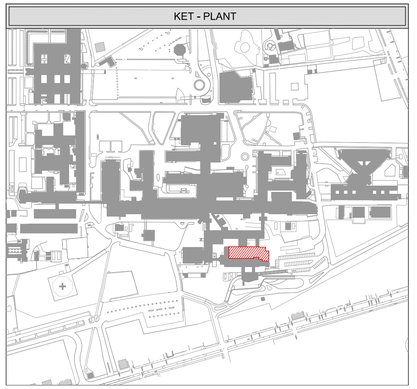

SERVIZIO SANITARIO REGIONALE
EMILIA-ROMAGNA
Azienda Ospedaliero - Universitaria di Modena
Ospedale Policlinico di Modena - Ospedale Civile di Baggiovara

SERVIZIO INGEGNERIA OSPEDALIERA E PATRIMONIO
Via del Pozzo, 71 - Modena
Tel. 059/4222614
e-mail: tecnico@aou.mo.it
PEC: tecnico@pec.aou.mo.it

PROGETTO FS/070/2025 – POLICLINICO NUOVO BLOCCO TECNOLOGICO – PIANO SEMINTERRATO PROGETTO PER IL RINNOVO DELLA CENTRALE DI STERILIZZAZIONE

INCARICHI ESTERNI :

PROGETTO FS/070/2025

AS-BUILT MECCANICI (2021)- AERAULICO PIANO SEMINTERRATO

T5

IL DIRETTORE GENERALE
Ing. L. Baldino

IL DIRETTORE SANITARIO
Dott. S. Di Tella

UOC Servizio Ingegneria Ospedaliera e Patrimonio
Ing. D. Pedrini

GRUPPO DI LAVORO S.I.O.P.:

Geom. C. Crasti
P.I. D. Cavani
P.I. M. Guerzoni
Dis. A.R. Malagoli

NOME FILE: FS-070-2025T5.DWG
DATA: FEBBRAIO 2026 | SCALA: 1:100
AGGIORNAMENTI:
1
2
3
4