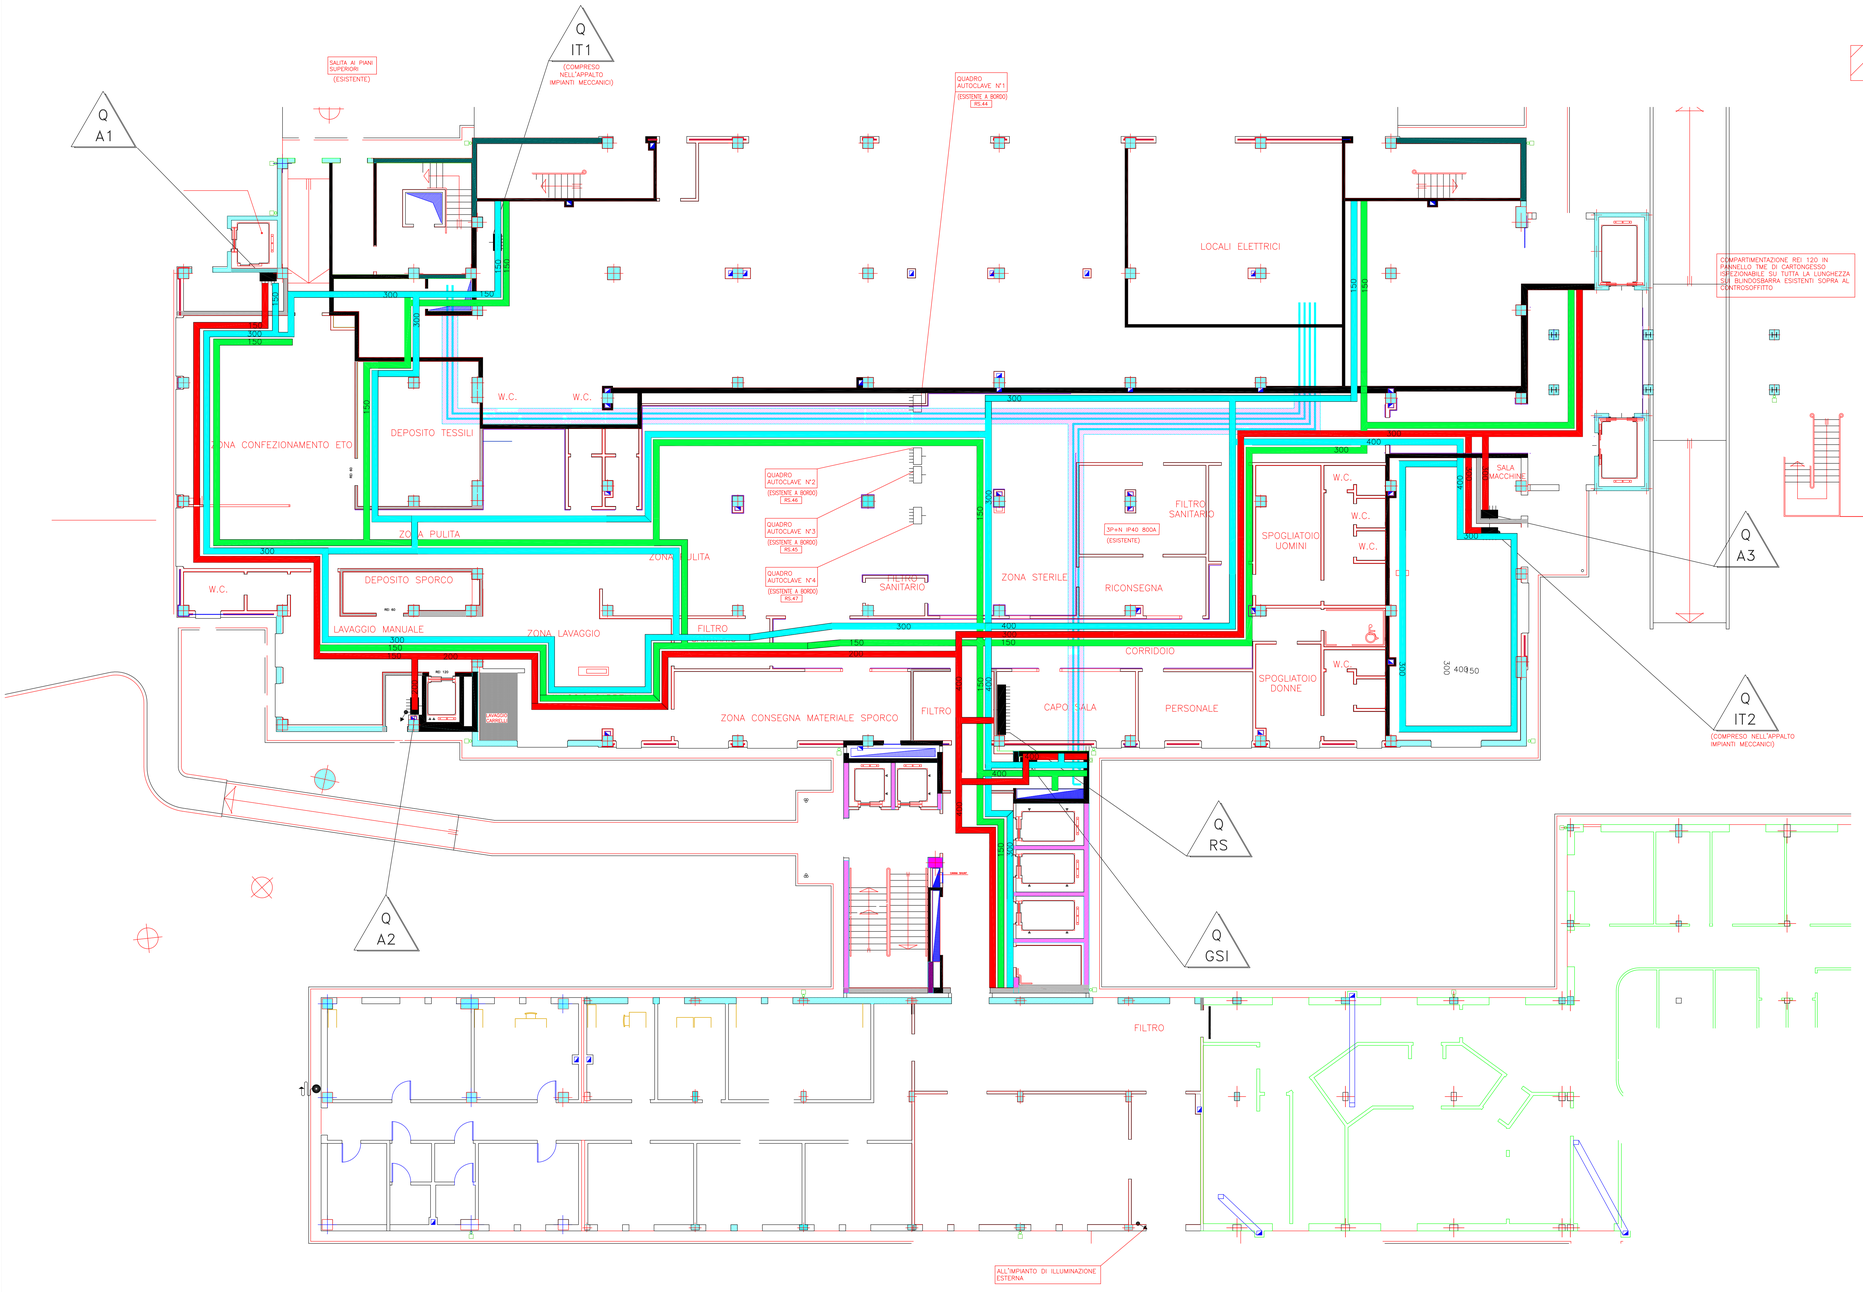

INDICAZIONE DI LOCALI NON INTERESSATI DAL SEGUENTE APPALTO

LEGENDA SIMBOLI

Canale dati .

Canale distribuzione quadri

Canale distribuzione.

SERVIZIO SANITARIO REGIONALE EMILIA-ROMAGNA
Azienda Ospedaliero-Universitaria di Modena
Policlinico

SERVIZIO UNICO ATTIVITA' TECNICHE
Via Del Pozzo, 71 – Modena
Tel. 059/4222614 – Fax 059/4222695
e-mail: tecnico@policlinico.mo.it

PROG. MA/031/2019 – POLICLINICO
NUOVO BLOCCO TECNOLOGICO – PIANO SEMINTERRATO
PROGETTO PER IL RINNOVO
DELLA CENTRALE DI STERILIZZAZIONE

IL DIRETTORE GENERALE
Dott. I. Trenti

IL DIRETTORE SANITARIO
Dott. L. Sircana

SERVIZIO UNICO ATTIVITA' TECNICHE
Ing. A. Bertacchi

AS-BUILT
ELETTRICI (2001)
CANALIZZAZIONI
ELETTRICHE PRINCIPALI
scala 1:100

10

MARZO 2019

MA031201911O.dwg

GRUPPO DI PROGETTAZIONE

Ing. A. Bertacchi
Geom. M. Asciano
P.I. M. Guerzoni
Dis. A.R. Malagoli